С

Проект изменений в юго-западную часть, проекта планировки и проекта межевания территории восточной части Южной промышленно-коммунальной зоны г. Березовского Свердловской области, в части образования земельного участка для размещения коммунальных, складских объектов

Ведомость координат
по красным линиям застройки
в МСК-66
(согласно документации "проект изменений проекта планировки и проекта межевания территории для строительства логистического комплекса в г. Березовский Свердловской области, по ул. Кольцевая, 4, в составе промышленного планировочного района "Южный" в части образования земельного участка для размещения коммунальных, складских объектов)

Номер точки	x	y
К4-2	397631.57	1544253.95
~~К4-3~~	~~397564.83~~	~~1544258.61~~
К4-3.1	397631.61	1544272.72
К4-3.2	397588.77	1544287.32
~~К4-4~~	~~397524.05~~	~~1544277.11~~
К4-4.1	397513.96	1544287.12

Фрагмент 2.1 чертежа красных линий, М 1:2000

Действующий

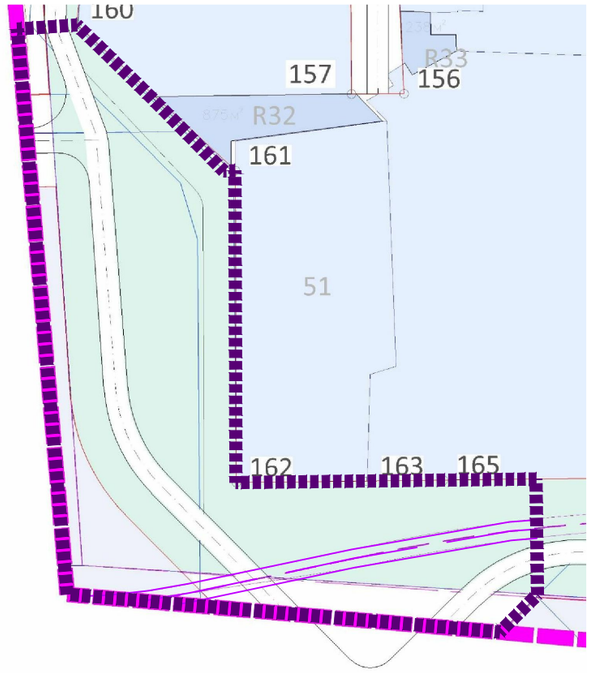

Фрагмент 2.1 чертежа красных линий, М 1:2000

С внесением изменений

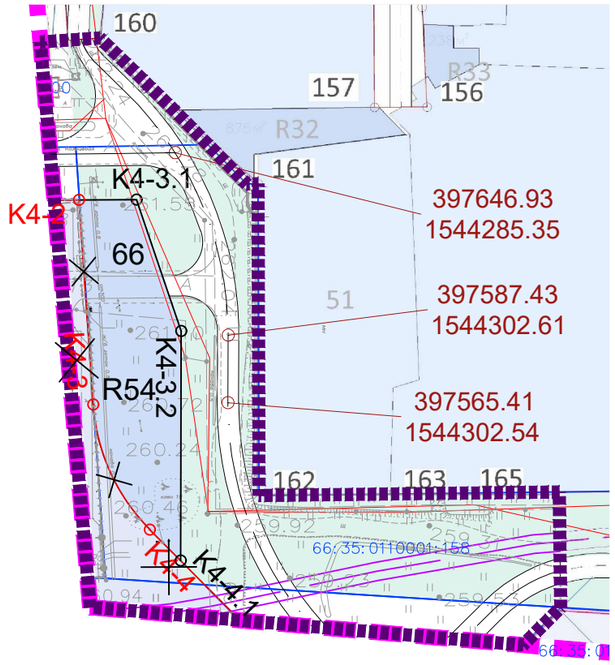

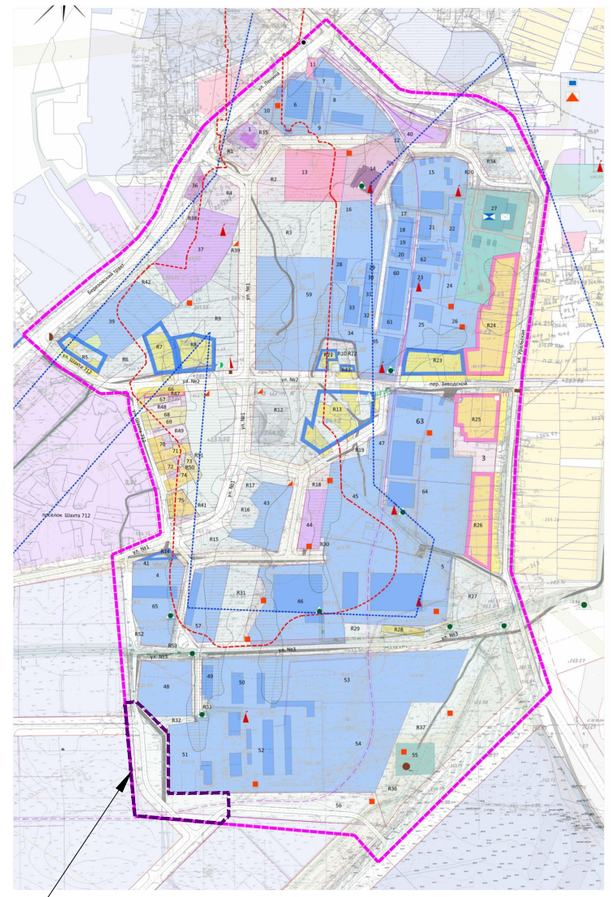

Границы внесения изменений в юго-западную часть проекта планировки и проекта межевания территории восточной части Южной промышленно-коммунальной зоны г. Березовского Свердловской области, в части образования земельного участка для размещения коммунальных, складских объектов согласно Постановлению администрации Березовского городского округа от 24.05.2021 г. №491

УСЛОВНЫЕ ОБОЗНАЧЕНИЯ

сущ./ранее запроектированные	предполагаемые проектом на I очередь	предлагаемые проектом на расчетный срок	
			Границы проектируемой территории
			земельных участков
			красные линии (действующие, подлежащие отмене и устанавливаемые)

Назначение территорий и земельных участков

			зона для размещения производственных и коммунально-складских предприятий
			подъездные ж/д пути в границах действия частного сервитута

3949532.31
15394952.02 — отметка координат осей дорог

Гриф: н/с **Экз.:**

Изм.	Кол.уч	Лист	№ док	Подпись	Дата	**Т-2541-2016-06 с изменениями 2021-6.6-ППМ от 31.05.2021**			
						Проект изменений в юго-западную часть, проекта планировки и проекта межевания территории восточной части Южной промышленно-коммунальной зоны г. Березовского Свердловской области, в части образования земельного участка для размещения коммунальных, складских объектов			
						Березовский городской округ	Стадия	Лист	Листов
							ППТ	2.1	1
Разработ.		Огородникова				Фрагменты 2.1 чертежа красных линий, М 1:2000	Проектное бюро "CUST" г. Екатеринбург, ИП Казанцева Н.В.		
Выполнил		Огородникова							
Проверил		Казанцева							

Формат А-3